

Bischofstetten Friedhofstraße 3/5



Bezirk: Melk

PLZ, Ort: 3232, Bischofstetten

Straße: Friedhofstraße 3/5

Übersicht

419,07 € / p. Monat
 2 Zimmer

Wohnung mit 2 Zimmern, Kochnische, Bad, Nebenräumen

Rückmeldefrist für verbindliche Bewerbung: 4. August 2021

Objektinformationen


Objekt Typ:	Wohnung
Vergabe:	GEDESAG
Frei ab:	01.11.2021
Geschoß:	1. Obergeschoß
Rechtsform:	Miete mit Kaufoption

Details

Wohnfläche:	51,85 m ²
Zimmer:	2
Lagerabteil:	1
Freier Stellplatz:	1
Ausstattung:	Wohnraumlüftung zentral

€ Kosten

Finanzierungsbeitrag:	3.428,80 €
monatliche Kosten:	419,07 €
	(inkl. Betriebskosten und USt.)
Wohnzuschuss:	auf Anfrage

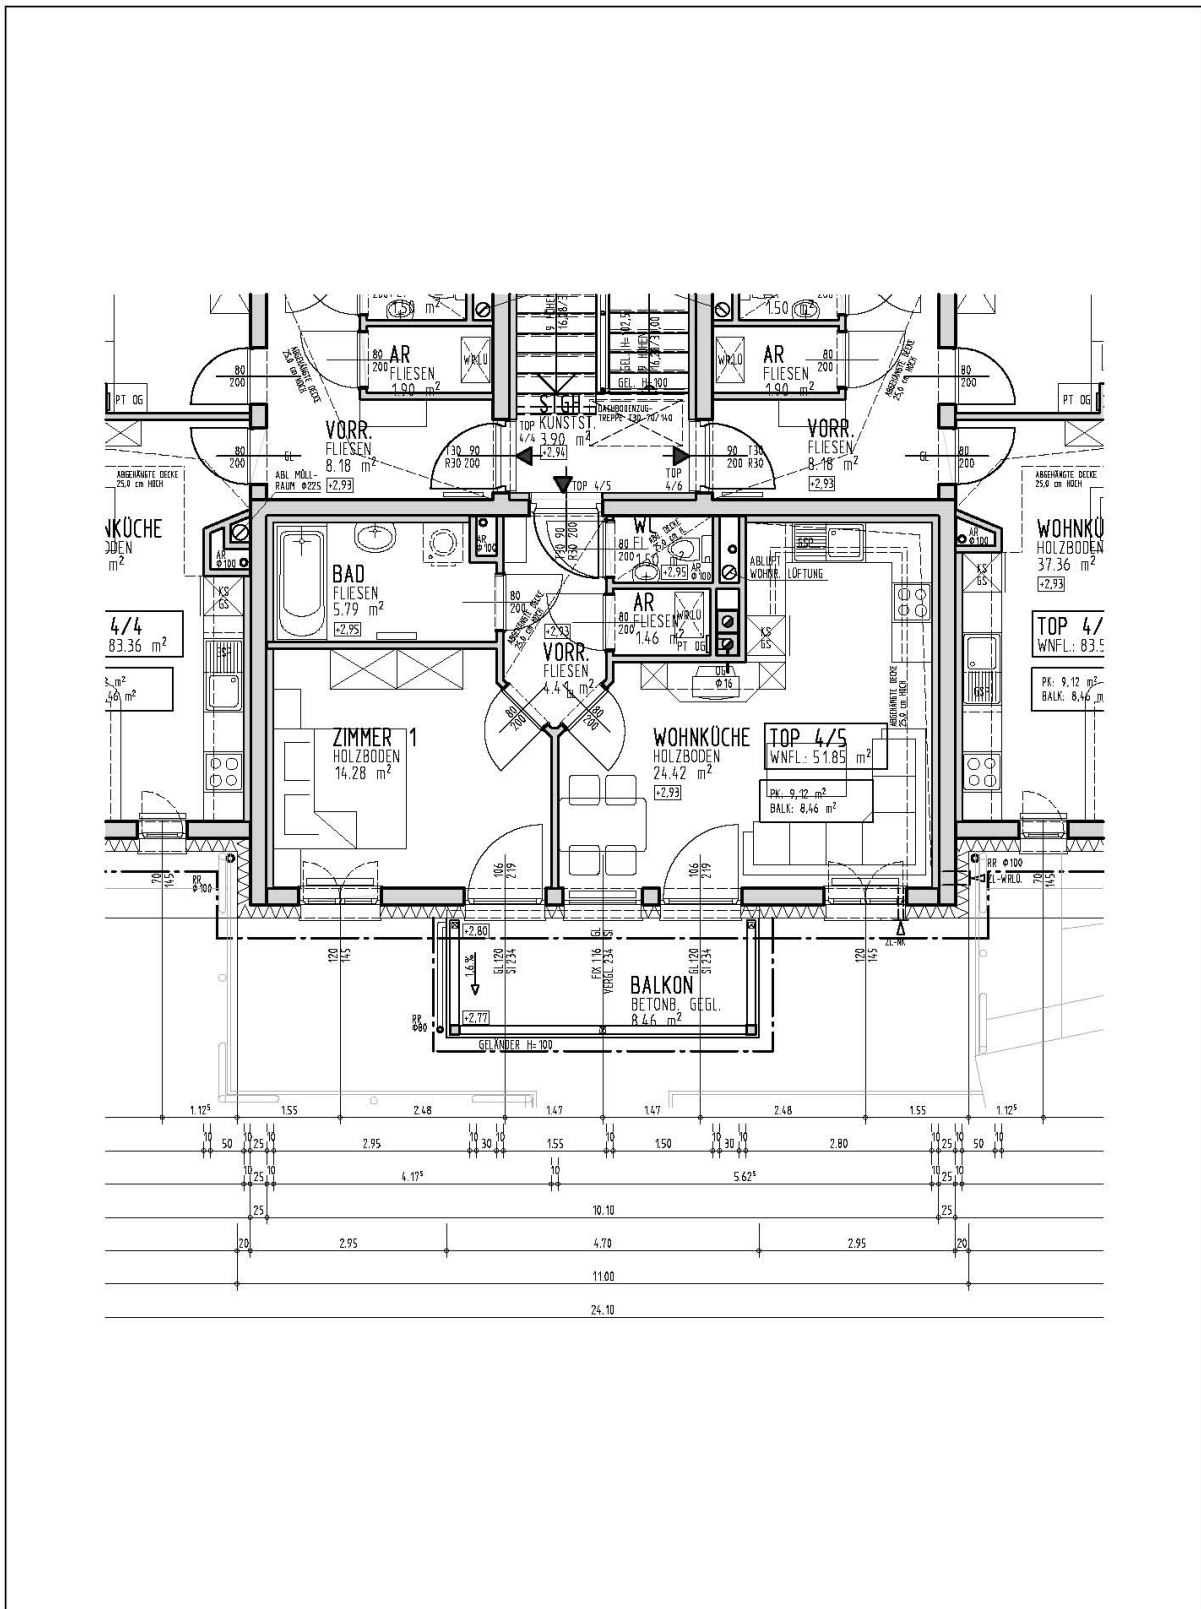

PROJEKT:

BISCHOFSTETTEN II Friedhofstraße 3
3232 Bischofstetten

GRUNDRISSAUSSCHNITT - WOHNUNG / GESCHOSS:

TOP 4/5 - OBERGESCHOSS



PROJEKTSTAND:
BESTANDSPLAN

DATUM:
15. DEZEMBER 2009

MASSTAB:
M = 1:100